




PLANTA BAIXA
ESCALA 1/75
BARRAMENTOS V e IV

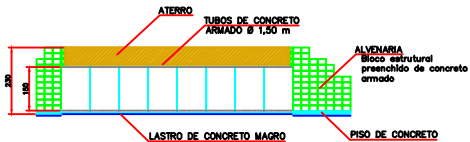


CORTE "A"
ESCALA 1/75
BARRAMENTOS V e IV

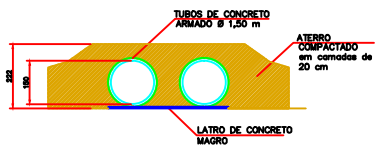


CORTE "B"
ESCALA 1/75
BARRAMENTOS V e IV

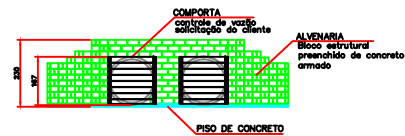

ELEVACÃO PRINCIPAL
ESCALA 1/75
BARRAMENTO IV

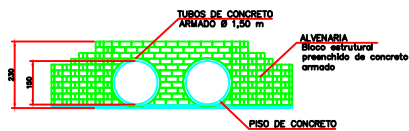

ELEVACÃO PRINCIPAL
ESCALA 1/75
BARRAMENTO V

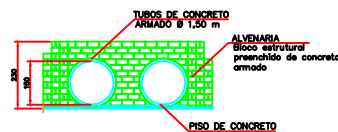

ELEVACÃO SECUNDÁRIA
ESCALA 1/75
BARRAMENTOS V e IV

C:\00\CHP\U\004\0000_P008K

1. BARRAMENTOS_I_II_III_IV.pdf
2. JU_TRAVESSIA TAMANDUA_PERFIL - BARRAMENTO.dwg

NOTAS:

1. APENAS COMPLEMENTOS NO VERTEDEIRO NOS BARRAMENTOS III e IV.

LEGENDA:

02	27	2011	01	PROJETO "AS BUILT"	010	001	010
03	27	2011	01		010	001	010
04	27	2011	01		010	001	010

